


PLAN 2

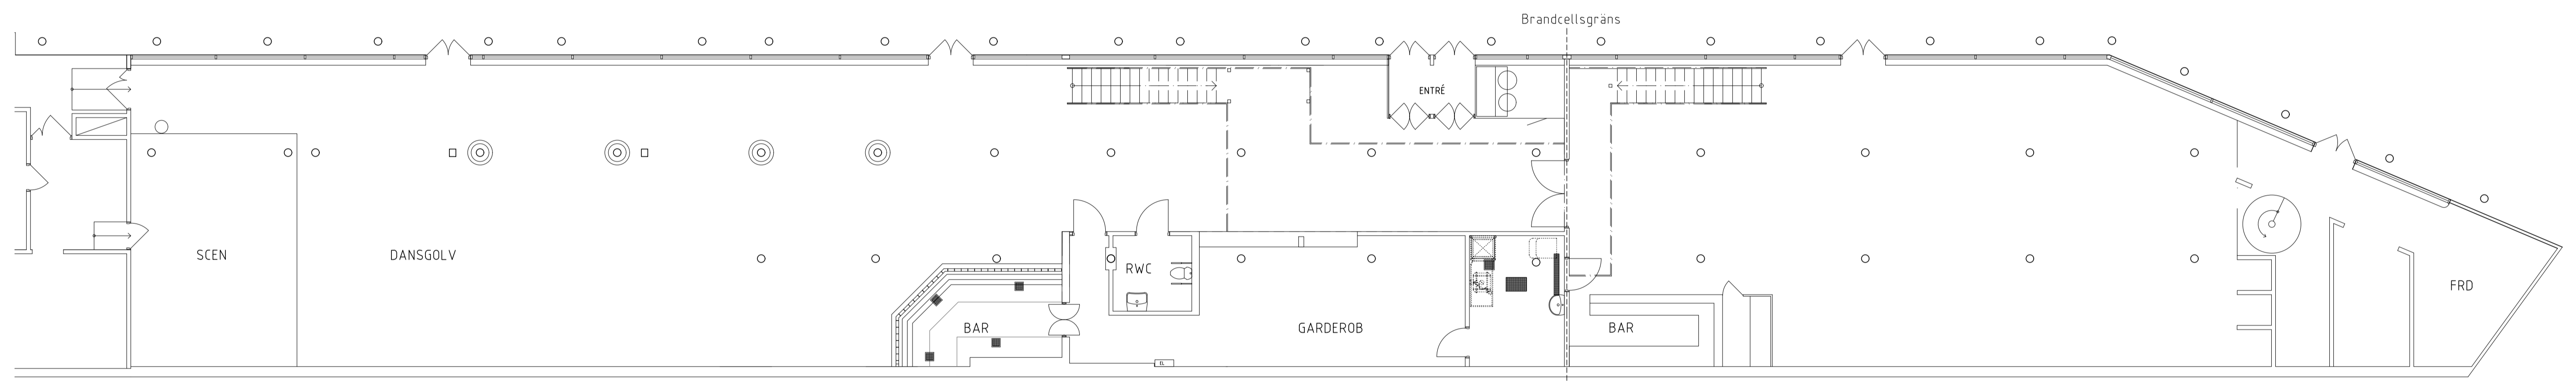

PLAN 1

ORIGINALSKALA 1:100

BET	ANT	ÄNDRINGEN AVSER	SIGN	DATUM
<b>RELATIONSHANDLING</b>				
<b>KÄGELBANAN SÖDRA TEATERN BYGGTEKNIK I TUMBA</b>				
		<b>SKYHILL AB</b> Månärsvägen 10 A 141 75 KUNGENS KURVA		
UPPDRAG NR 151008	RITAD/KONSTR AV JF	HANDLÄGGARE JF		
DATUM 2016-08-25	ANSVARIG MJ - magnus.jansson@skyhill.se			
PLAN 1 & 2				
HELSKALA 1:100	HALVSKALA 1:200	NUMMER A-40.1-101		BET